


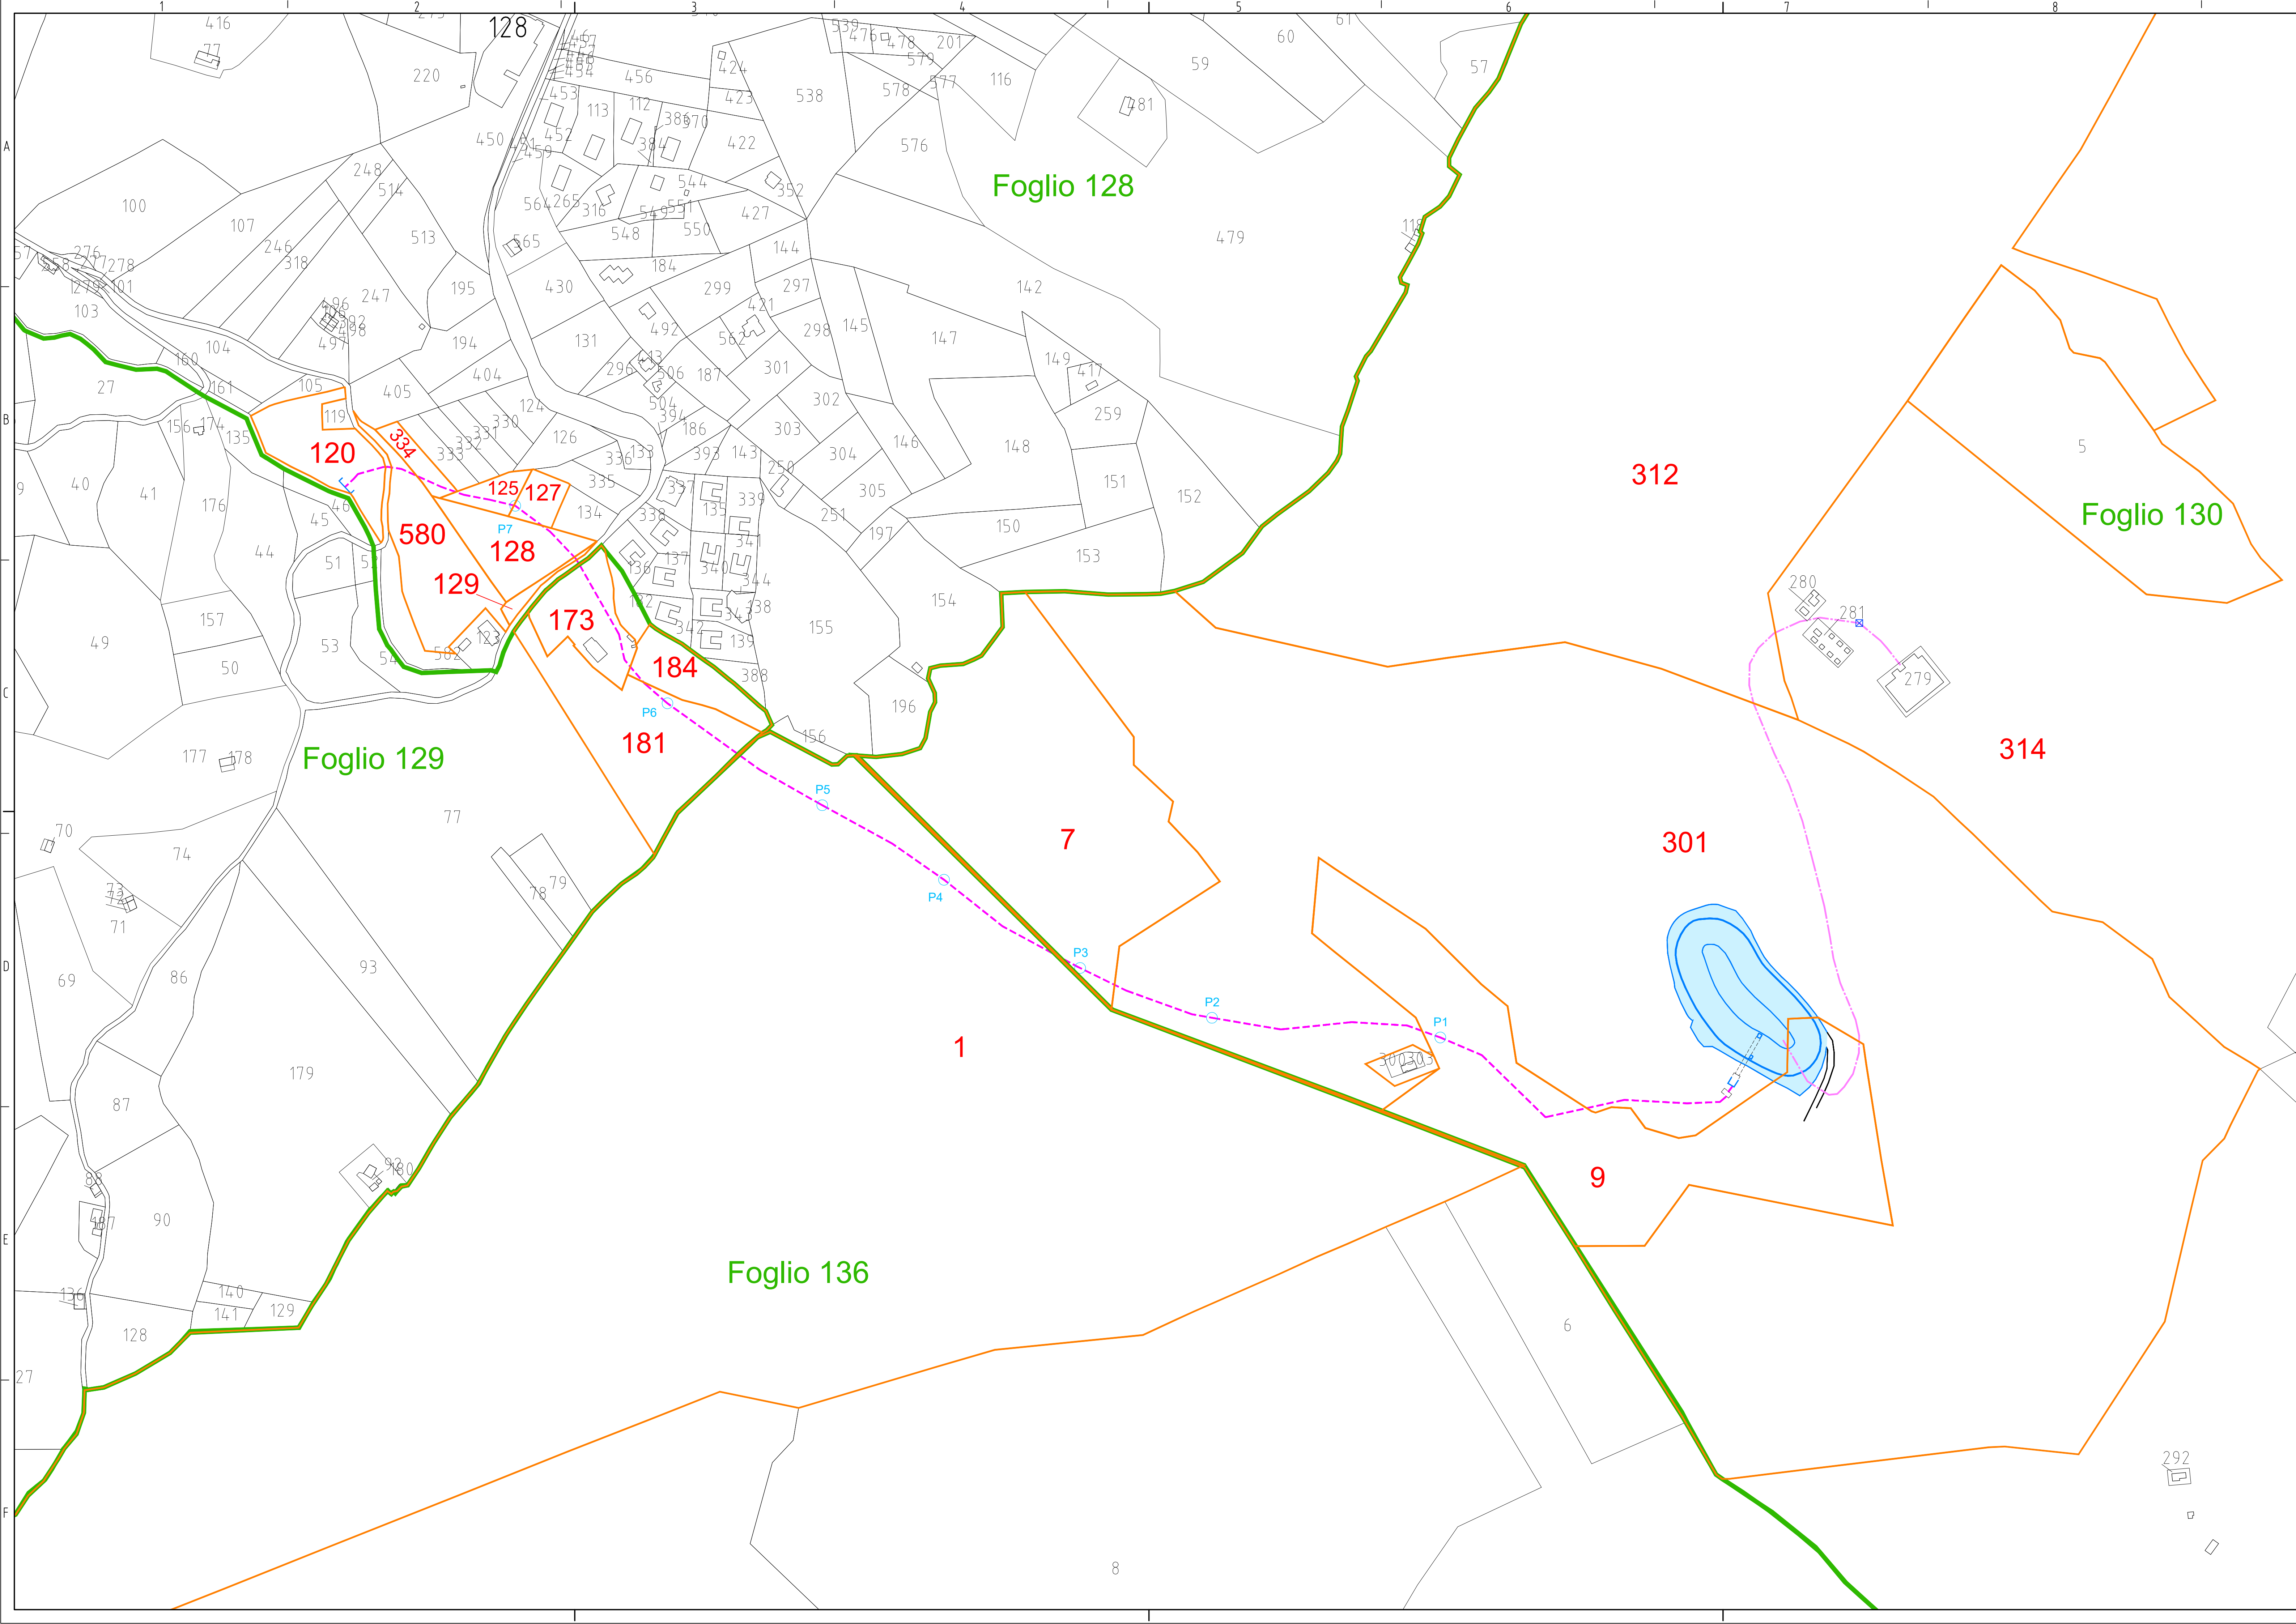

LEGENDA

Opere realizzate

Tubazione carico bacino

Tubazione di scarico

Bordi esterni coronamento

Pozzetti di dissipazione

Pozzetto camera di manovra

Fogli catastali

Particelle catastali

Particelle interessate

PARTICELLE INTERESSATE

Foglio	Particella	Lunghezza tubazione	Superficie bacino
130	314*	105,10 m	8'047 m² 1'395 m²
130	312*	59,25 m	
130	301*	604,50 m	
130	9*	206,95 m	
130	7*	45,25 m	
136	1*	277,70 m	
129	181	87,25 m	
129	184	14,70 m	
129	173	84,45 m	
128	129	2,65 m	
128	128	33,15 m	
128	127	25,35 m	
128	125	43,65 m	
128	334	31,10 m	
128	580	19,60 m	
128	120	34,30 m	

Note:
* usi civici

PNRR – Missione 5, Componente 2, Investimento 2.1 "Rigenerazione Urbana" -
intervento di Valorizzazione dell'Alpe del Nevegal

NUOVO BACINO DI ACCUMULO IDRICO A CIELO
APERTO IN LOCALITA' LA GRAVA CON FUNZIONE
ANTINCENDIO BOSCHIVO, TURISTICO-RECREATIVO E
PER L'EVENTUALE FUTURO INNEVAMENTO

Interventi finanziati dall'Unione Europea - Next GenerationEU - C.U.P.: I37B20001970006

AS BUILT

Codice	-	Titolo elaborato
Scala	1:2000	RILIEVO OPERE REALIZZATE SU PLANIMETRIA CATASTALE
Revisione	Data	Descrizione
0	Ottobre 2025	PRIMA EMISSIONE PROGETTO

TIMBRI E FIRME PROGETTISTI		TIMBRO E FIRMA COMMITTENTE
Progettazione generale MONPLAN INGEGNERIA Viale Piave 7/A 38054 Pinoveo San Martino di C. (TN) Tel. 0461 922201 - info@monplan.it draff. ing. Andrea Gobber		COMUNE DI BELLUNO AMBITO TECNICO E GOVERNO DEL TERRITORIO AREA OPERE PUBBLICHE ED ESPROPRI Piazza Castello, 124 32100 Belluno (BL)
Progettazione geologica e geotecnica GIORGIO GIACCHETTI geologo Via Roma, 46 - 32100 Belluno (BL) Tel. 0461 34993 - 349157144 giorgio.giacchetti@unipi.it		