



n°128 pannelli fotovoltaici in silicio monocristallino di potenza 420Wp ognuno, da installare complanari alla copertura con inclinazione di 8° rispetto al piano orizzontale e orientamento verso sud-est, tramite struttura di supporto modulare in alluminio anodizzato

totale di n°128 pannelli fotovoltaici con classe di reazione al fuoco 1 di potenza 420Wp ognuno per una potenza totale di 53,76kWp

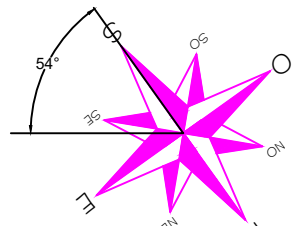

IMPIANTO FOTOVOLTAICO
n. 128 pannelli x420 Wp = 53,76 kWp

PIANTA COPERTURA
- SCALA 1:100 -

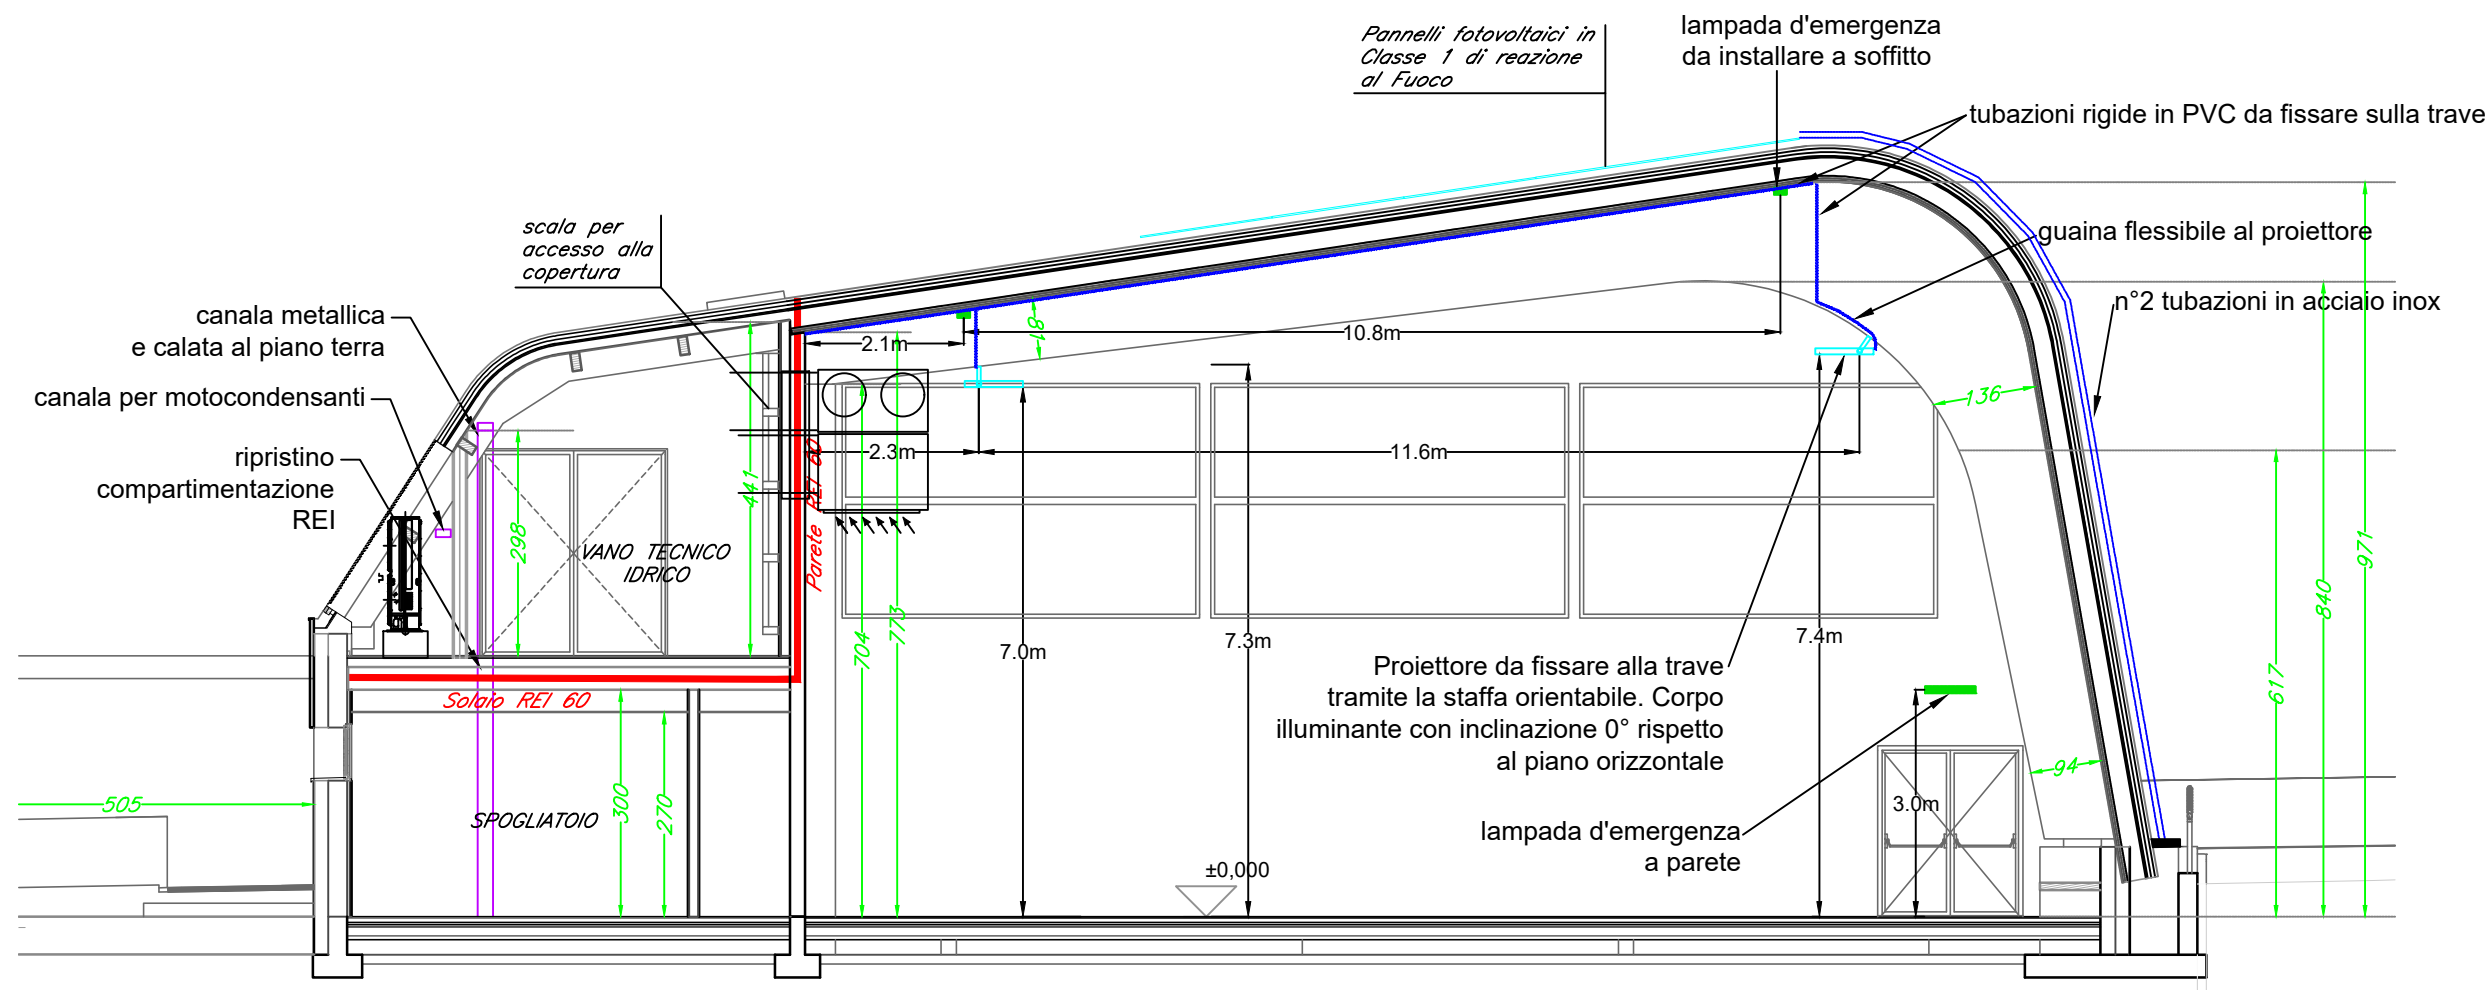


SEZIONE EDIFICIO
- SCALA 1:100 -

LEGENDA SIGLE PANNELLI FOTOVOLTAICI:

- indicazione inverter (1 o 2)
- indicazione MPPT (da 1 a 3)
- indicazione stringa (1)

I1.M1.S1

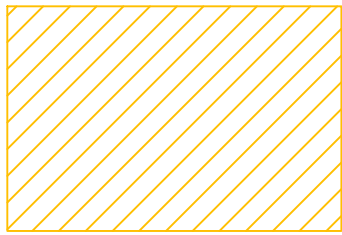

AREE NON UTILIZZABILI PER L'INSTALLAZIONE DI PANNELLI FOTOVOLTAICI IN BASE ALLA "GUIDA PER L'INSTALLAZIONE DEGLI IMPIANTI FOTOVOLTAICI - EDIZIONE ANNO 2012"

IN ACCORDO ALLA "GUIDA PER L'INSTALLAZIONE DEGLI IMPIANTI FOTOVOLTAICI - EDIZIONE ANNO 2012", DA PREVEDERE CARTELLONISTICA CONFORME AL D.LGS 81/2008 RIPIORTANTE LA DICITURA "ATTENZIONE: IMPIANTO FOTOVOLTAICO IN TENSIONE DURANTE LE ORE DIURNE (... VOLT)", DI TIPO RESISTENTE AI RAGGI UV, DA INSTALLARE OGNI 10m LUNGO LE CONDUTTURE ED IN CORRISPONDENZA DEI VARCHI DI ACCESSO AL FABBRICATO



PIANO NAZIONALE DI RIPRESA E RESILIENZA (PNRR)
MISSIONE 5 COMPONENTE C 2.3
INVESTIMENTO 3.1 "SPORT E INCLUSIONE SOCIALE" - CLUSTER 1



NUOVA PALESTRA POLIFUNZIONALE "DE MAS 2"

DIREZIONE LAVORI



Il progettista generale:
ing. L. Righele
(firmato digitalmente)

Gruppo di lavoro:
ing. L. Righele
per. ind. P. Benedetti
per. ind. A. M. Dalla Libera

Il CSP:
geom. D. Buffa
(firmato digitalmente)

Il RUP:
ing. P. Tonon
(firmato digitalmente)

TITOLO ELABORATO: PLANIMETRIA IMPIANTO FOTOVOLTAICO IN COPERTURA - SEZIONE CON QUOTE DI INSTALLAZIONE

REVISIONE:
n° ____ del ____
n° ____ del ____
n° ____ del ____
n° ____ del ____

DATA:
28/02/2024

SCALA:
1:100

FILE:
1963-B-IMP-TAV04_Pianta elettrico.dwg


ELABORATO:
per. ind. A. M. Dalla Libera

VERIFICATO:
ing. Lorenzo Righele

APPROVATO:
ing. Lorenzo Righele

2024/011

1963-B-IMP-TAV04.4.0

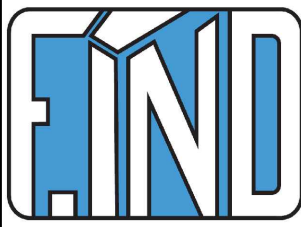

Sede legale e amministrativa
Piazza Manzoni, 21
32100 Belluno (BL)
Tel. +39 0437 7770217
Fax +39 0437 360444
E-mail: info@rindsolutions.it

COMUNE DI BELLUNO - PROVINCIA DI BELLUNO

COMUNE DI BELLUNO - PIAZZA DUOMO, 1 - 32100 BELLUNO (BL)

ELABORATI GRAFICI: STATO REALIZZATO - AS BUILT

NUOVA PALESTRA POLIFUNZIONALE "DE MAS 2"

CERTIFICATO DI CONFORMITA' IMPIANTO ELETTRICO

REVISIONE

DATA

FATTO

0

09.01.2026