



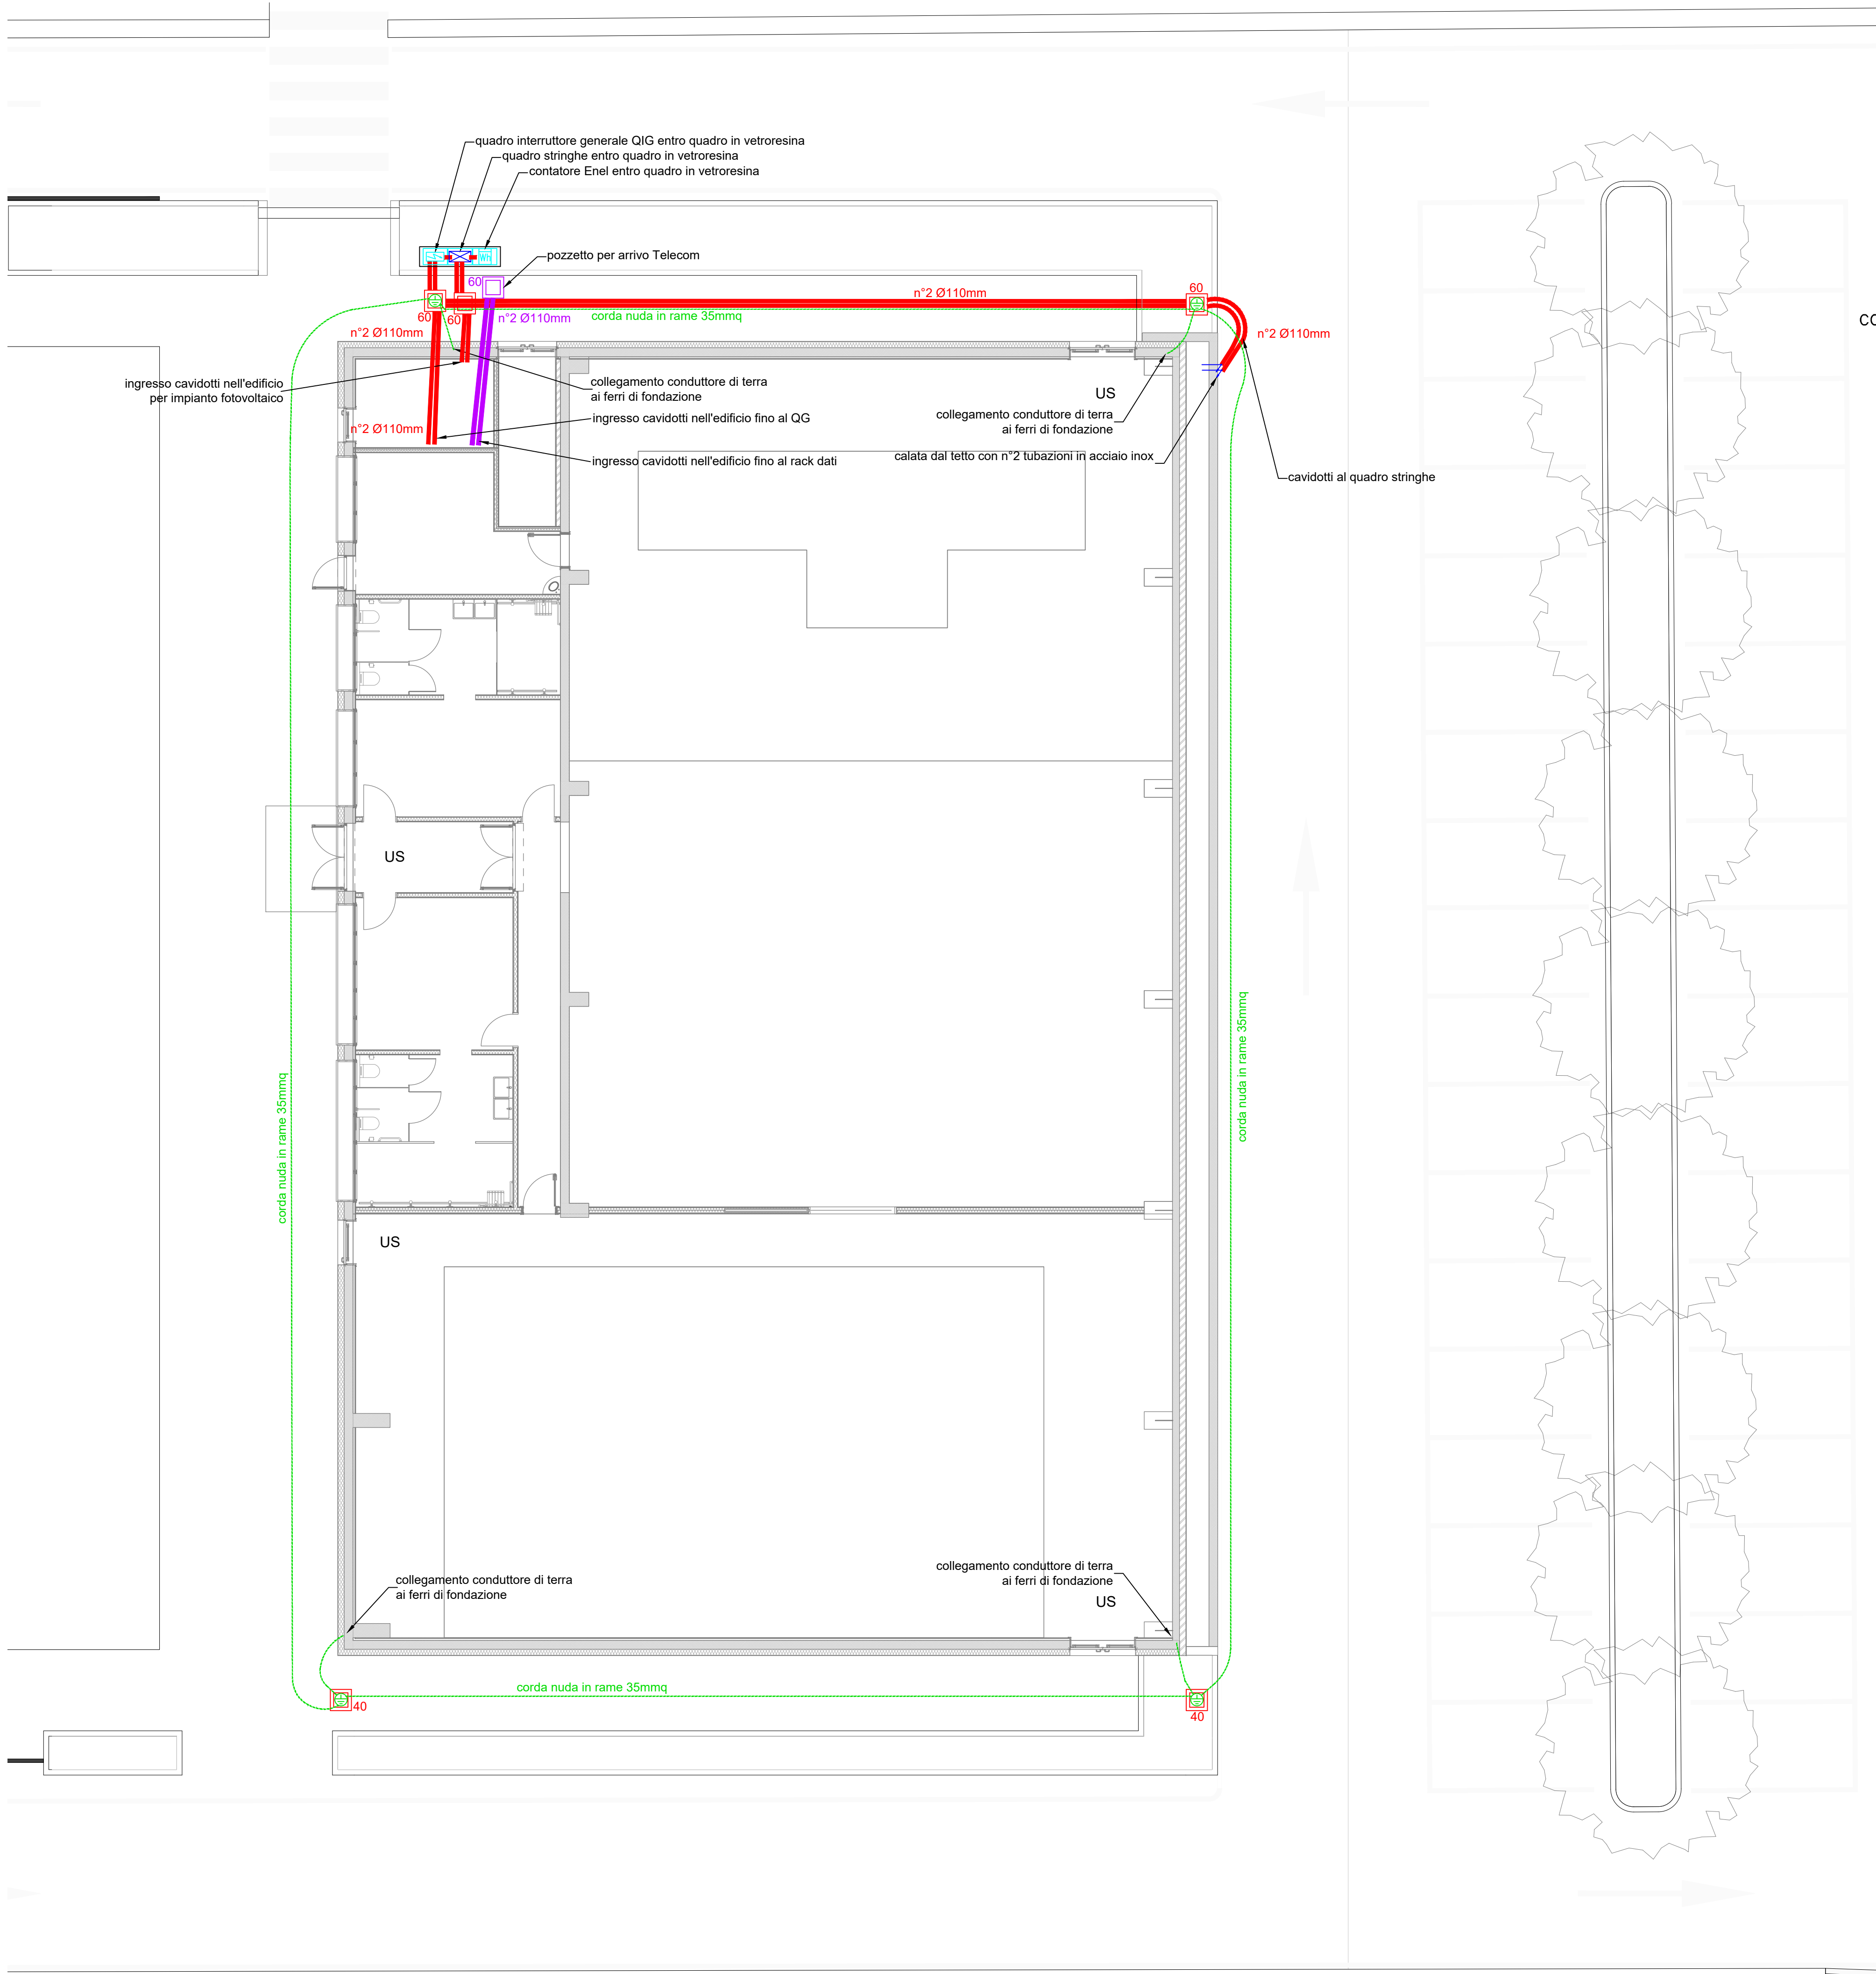

PLANIMETRIA GENERALE ESTERNI  
- SCALA 1:100 -

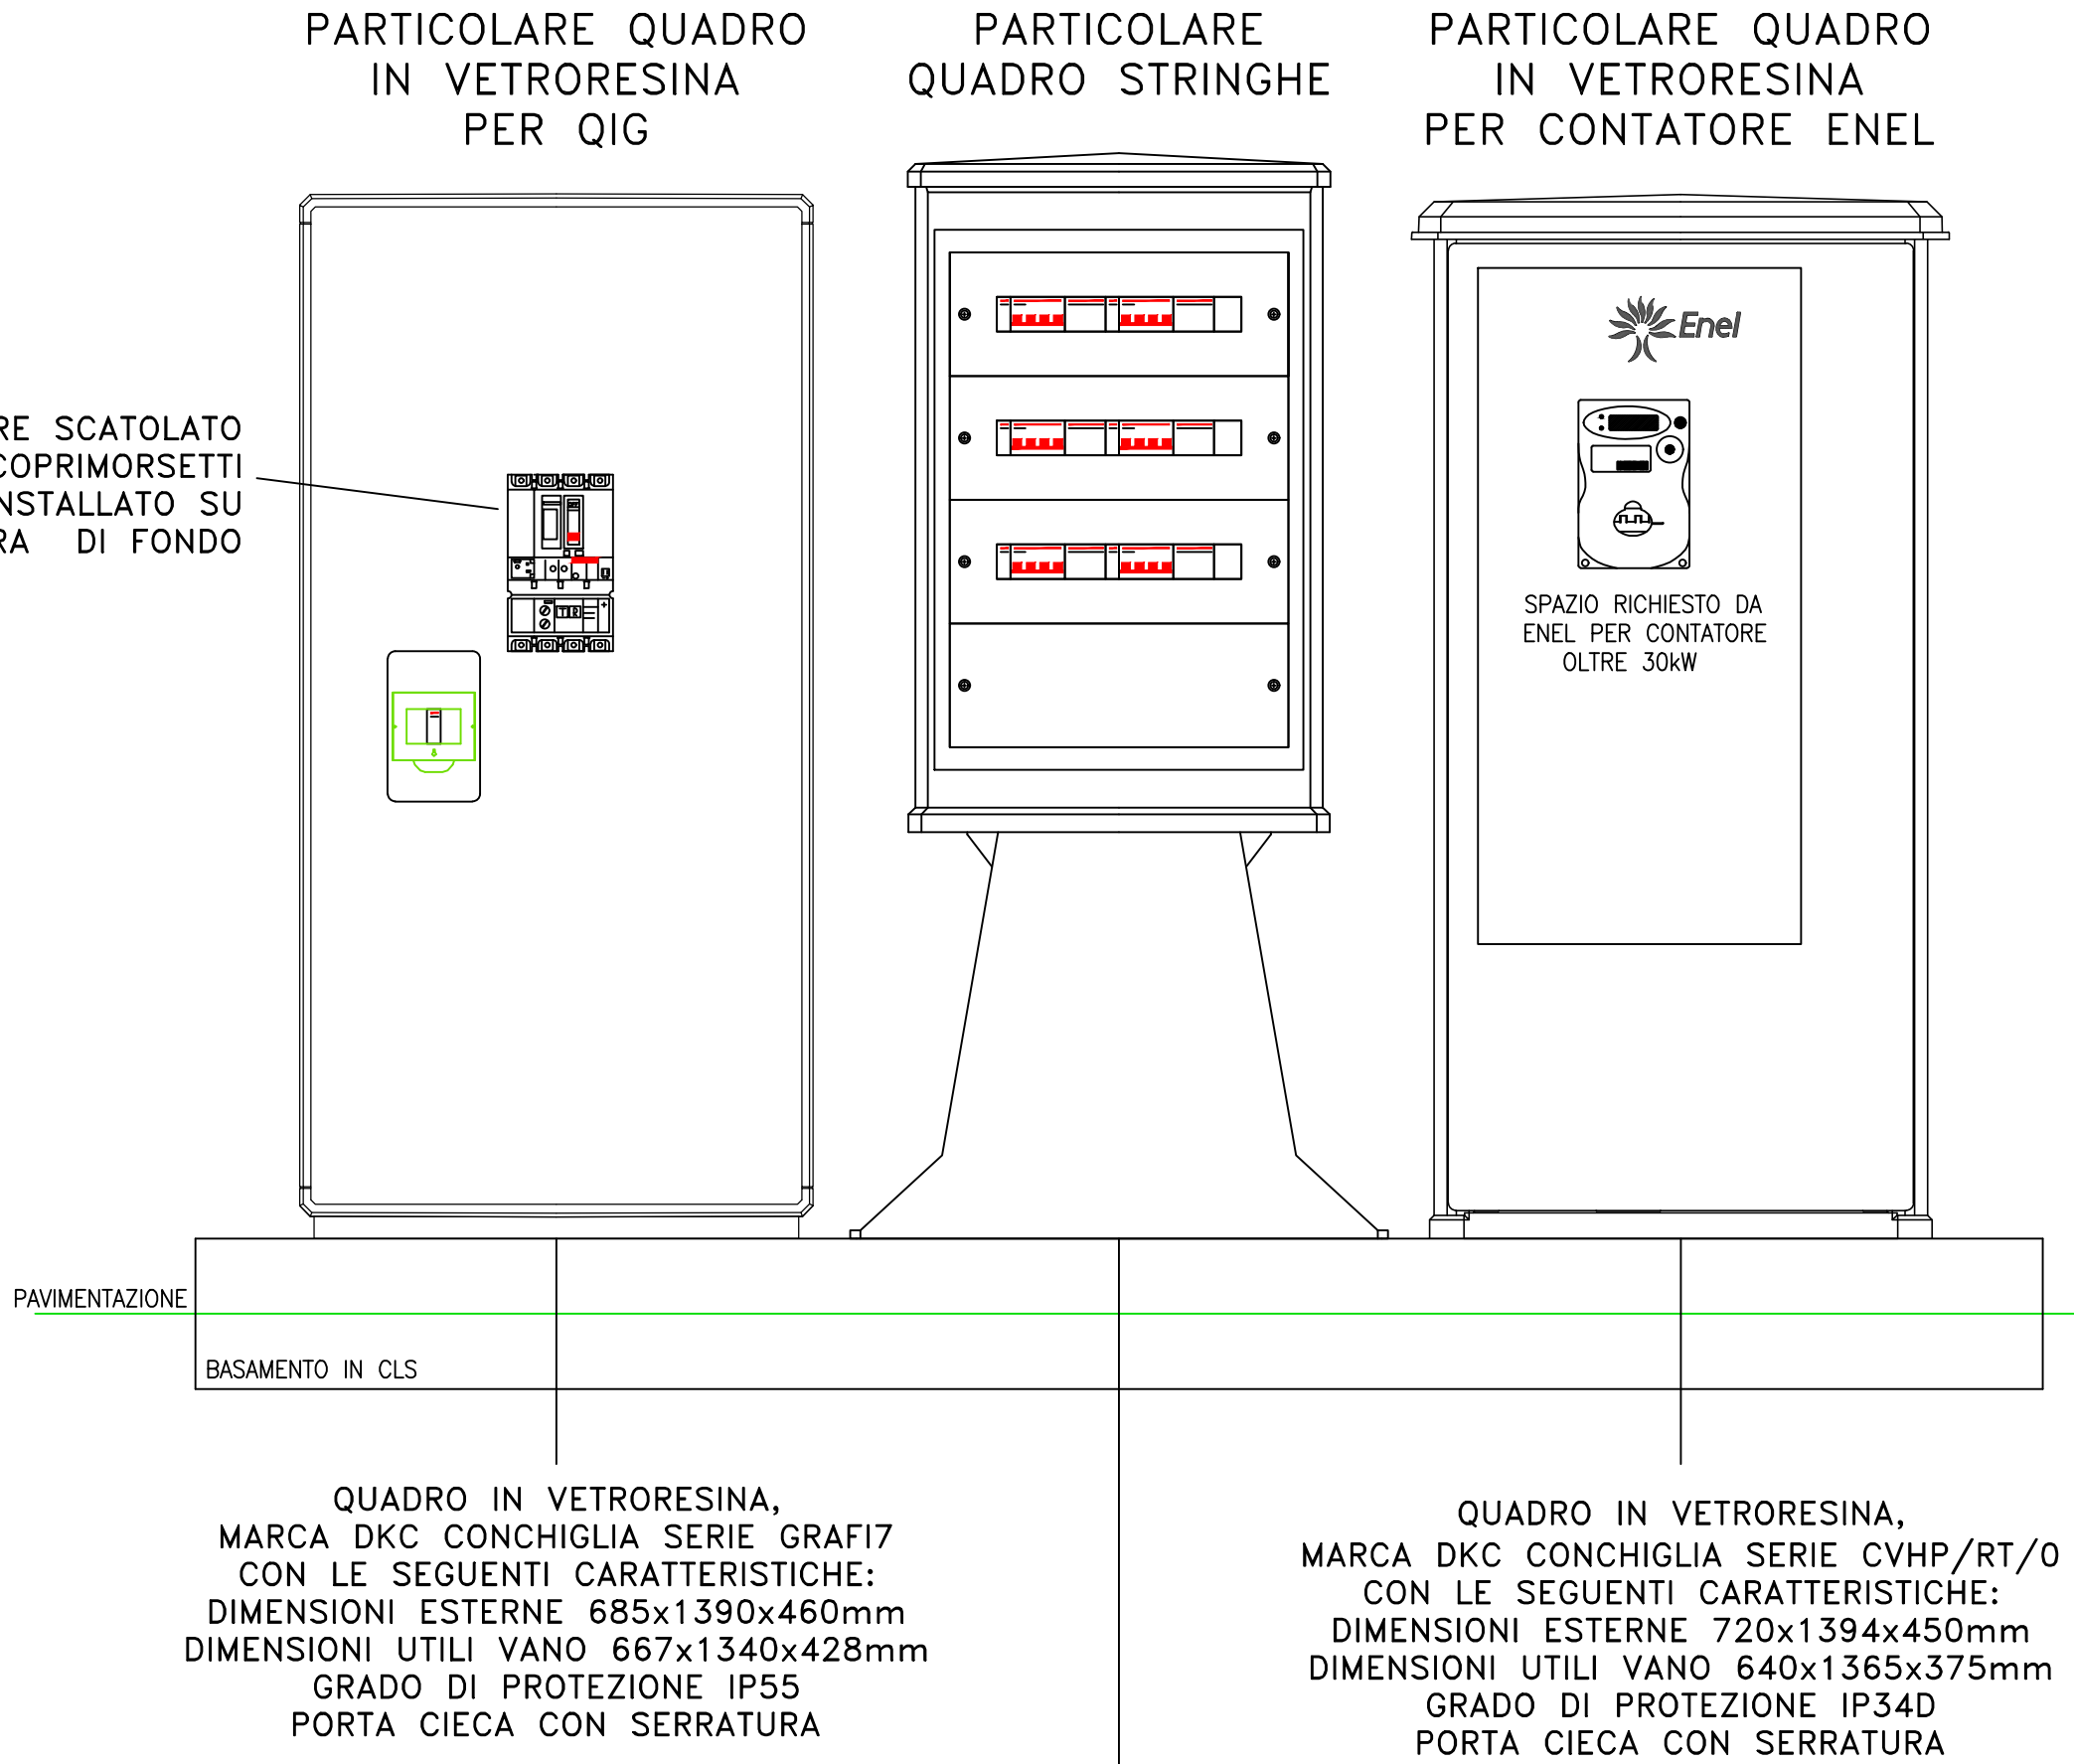

| LEGENDA IMPIANTO ELETTRICO                                                          |   |                                                                                     |   |
|-------------------------------------------------------------------------------------|---|-------------------------------------------------------------------------------------|---|
|    | INTERRUTTORE UNIPOLARE                                                                                    |    | PRESA UNEL CON ALVEOLI PROTETTI 10/16A                                                                  |
|  | DEVIATORE UNIPOLARE                                                                                       |  | PULSANTE A TIRANTE                                                                                      |
|  | PULSANTE                                                                                                  |  | PUNTO VISUALIZZAZIONE ALLARME TIRETTA                                                                   |
|  | RIVELATORE INFRAROSSO PER COMANDO LUCE A 360°                                                             |  | PULSANTE DI RESET ALLARME TIRETTA                                                                       |
|  | PROIETTORE CON SORGENTE LUMINOSA A LED 420W, OTTICA EXTRA AMPIA, CERTIFICATO PER PALESTRE                 |  | COMMUTATORE INSTABILE 1-0-2 PER COMANDO FINESTRE MOTORIZZATE                                            |
|  | PROIETTORE CON SORGENTE LUMINOSA A LED 980W, OTTICA EXTRA AMPIA, CERTIFICATO PER PALESTRE                 |  | ALIMENTAZIONE FINESTRA MOTORIZZATA                                                                      |
|  | PLAFONIERA STAGNA CON SORGENTE LUMINOSA A LED 53W                                                         |  | ALIMENTAZIONE PHON ASCIUGAMANI/ ASCIUGACAPELLI (SOLO predisposizione di scatola portafuoco e tubazione) |
|  | PLAFONIERA STAGNA CON SORGENTE LUMINOSA A LED 28W                                                         |  | PULSANTE DI SGANCIO TIPO LUMINOSO CON VETRO A ROMPERE                                                   |
|  | LED PANEL 60x60 AD INCASSO NEL CONTROSOFFITTO CON SORGENTE LUMINOSA A LED 30W UGR19                       |  | QUADRO ELETTRICO                                                                                        |
|  | LED PANEL 60x60 AD INCASSO NEL CONTROSOFFITTO CON SORGENTE LUMINOSA A LED 30W IP65                        |  | CONTATORE ENEL                                                                                          |
|  | FARETTO AD INCASSO NEL CONTROSOFFITTO CON SORGENTE LUMINOSA A LED 19W                                     |  | INVERTER IMPIANTO FOTOVOLTAICO                                                                          |
|  | FARETTO AD INCASSO NEL CONTROSOFFITTO CON SORGENTE LUMINOSA A LED 12W                                     |  | RACK DATI                                                                                               |
|  | CORPO ILLUMINANTE A PLAFONE PER ESTERNI CON SORGENTE LUMINOSA A LED 5.8W                                  |  | CANALA METALLICA                                                                                        |
|  | LAMPADA DI EMERGENZA AUTOALIMENTATA DELLA POTENZA INDICATA IN PLANIMETRIA                                 |  | CALATA CANALIZZAZIONI                                                                                   |
|  | LAMPADA DI EMERGENZA DELLA POTENZA INDICATA IN PLANIMETRIA ALIMENTATA DA GRUPPO SOCCORRITORE              |  | SALITA CANALIZZAZIONI                                                                                   |
|  | PLAFONIERA CERTIFICATA PER PALESTRE CON FUNZIONE DI LAMPADA D'EMERGENZA ALIMENTATA DA GRUPPO SOCCORRITORE |  | SCATOLA DI DERIVAZIONE                                                                                  |
|  | ASPIRATORE (SOLO predisposizione di tubazione)                                                            |  | POZZETTO PER IMPIANTO ELETTRICO CON INDICAZIONE DELLE DIMENSIONI                                        |
|  | TERMOSTATO AMBIENTE (SOLO predisposizione di scatola portafuoco e tubazione)                              |  | POZZETTO PER IMPIANTO TELECOM / PREDISPOSIZIONE FIBRA OTTICA CON INDICAZIONE DELLE DIMENSIONI           |
|  | ELETTROPOMPA                                                                                              |  | CAVIDOTTI INTERRATI PER IMPIANTO ELETTRICO                                                              |
|  | PANNELLO DI COMANDO UNITA' DI CLIMATIZZAZIONE                                                             |  | CAVIDOTTI INTERRATI PER IMPIANTO TELECOM / PREDISPOSIZIONE FIBRA OTTICA                                 |
|  | UNITA' INTERNA DI CLIMATIZZAZIONE                                                                         |  | DISPENSORE DI TERRA                                                                                     |
|  | CONNETTORE DATI RJ45 CAT.6                                                                                |  | CORDA NUDA IN RAMI DI SEZIONE 35mmq                                                                     |

**Finanziato dall'Unione europea**  
NextGenerationEU

**COMUNE DI BELLUNO**

**PIANO NAZIONALE DI RIPRESA E RESILIENZA (PNRR)**  
**MISSIONE 5 COMPONENTE C 2.3**  
**INVESTIMENTO 3.1 "SPORT E INCLUSIONE SOCIALE" – CLUSTER 1****NUOVA PALESTRA POLIFUNZIONALE “DE MAS 2”****DIREZIONE LAVORI**

**Il progettista generale:**  
ing. L. Righele  
(firmato digitalmente)

**Gruppo di lavoro:**  
ing. L. Righele  
per. ind. P. Benedetti  
per. ind. A. M. Dalla Libera

**Il CSP:**  
geom. D. Buffa  
(firmato digitalmente)

**Il RUP:**  
ing. P. Tonon  
(firmato digitalmente)

**TITOLO ELABORATO**  
**PLANIMETRIA GENERALE DI DISTRIBUZIONE ESTERNA - STATO DI PROGETTO**

**REVISIONE:**  
n° \_\_\_\_ del \_\_\_\_  
n° \_\_\_\_ del \_\_\_\_  
n° \_\_\_\_ del \_\_\_\_  
n° \_\_\_\_ del \_\_\_\_

**DATA:**  
28/02/2024

**SCALA:**  
1:100

**FILE:**  
1963-B-IMP-TAV04\_Pianta elettrico.dwg

**ELABORATO:**  
per. ind. A. M. Dalla Libera

**VERIFICATO:**  
ing. Lorenzo Righele

**APPROVATO:**  
ing. Lorenzo Righele

**2024/011**

**1963-B-IMP-TAV04.1.0**

**COMUNE DI BELLUNO - PROVINCIA DI BELLUNO**

**COMUNE DI BELLUNO - PIAZZA DUOMO, 1 - 32100 BELLUNO (BL)**

**ELABORATI GRAFICI: STATO REALIZZATO - AS BUILT**

**NUOVA PALESTRA POLIFUNZIONALE "DE MAS 2"**

**CERTIFICATO DI CONFORMITA' IMPIANTO ELETTRICO**

| REVISIONE | DATA       | FATTO |
|-----------|------------|-------|
| 0         | 09.01.2026 |       |