




COMMITTENTE:

CODICE ELABORATO

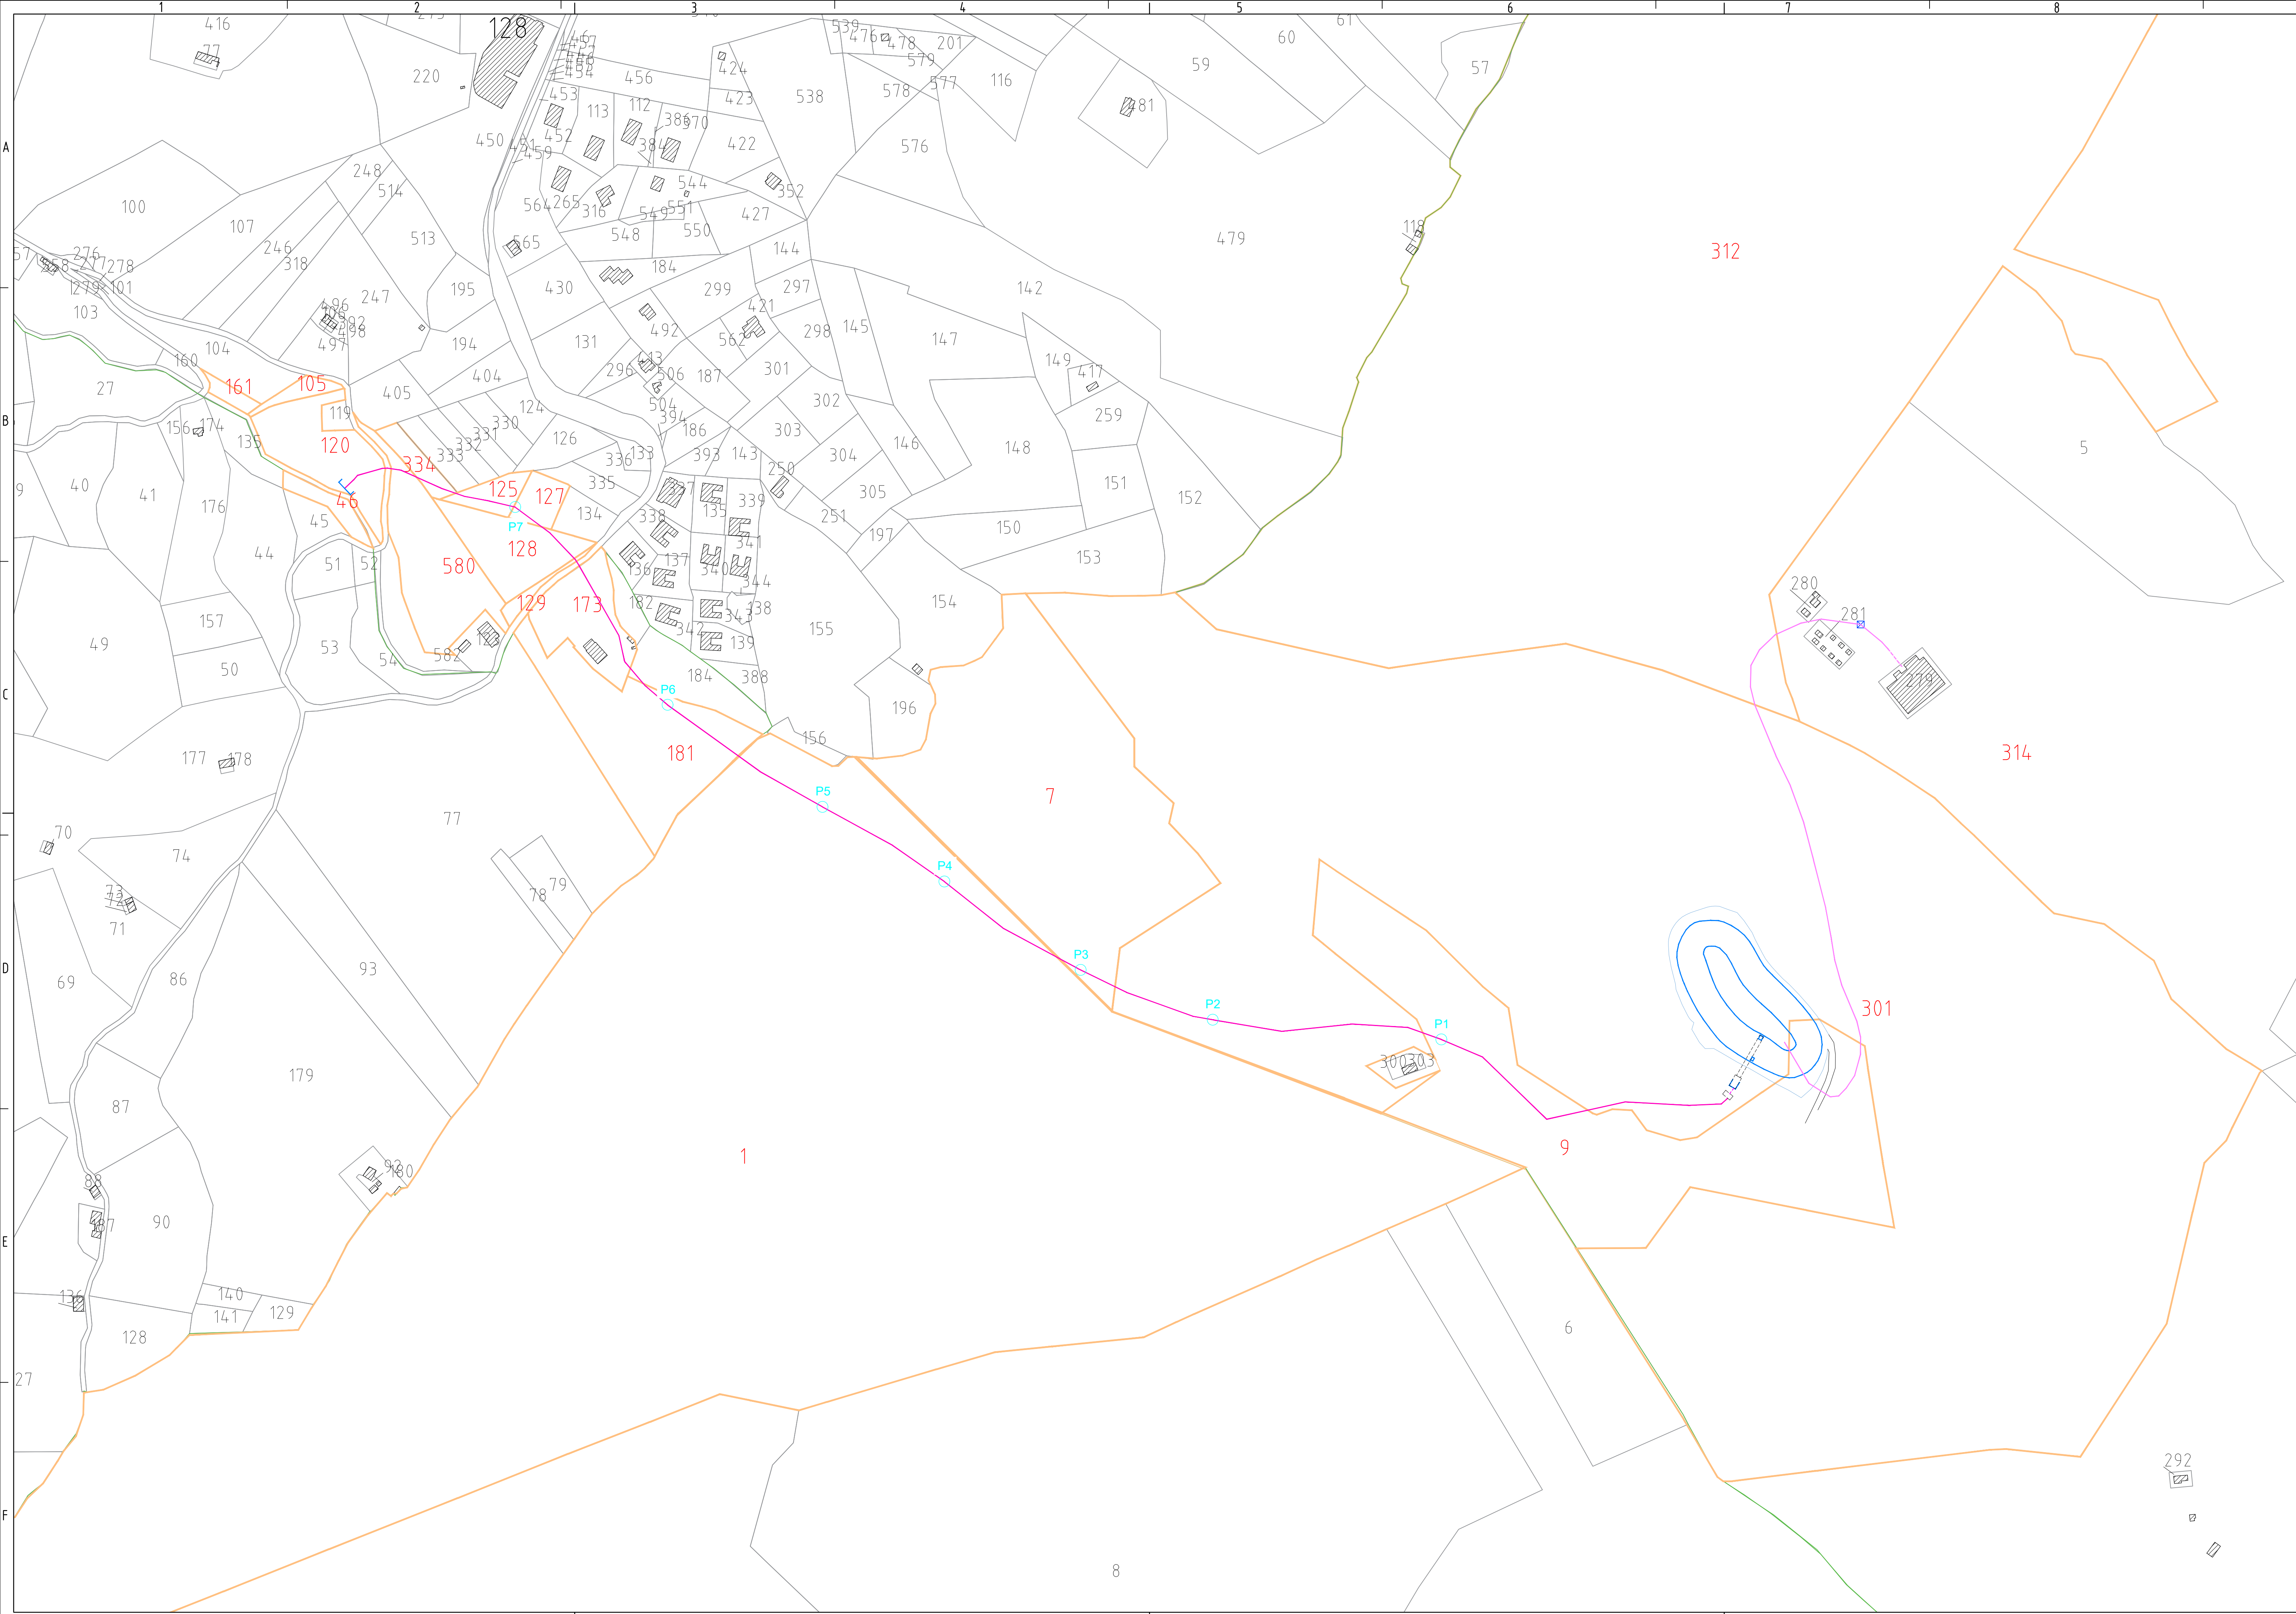

01

PNRR – Missione 5, Componente 2, Investimento 2.1 "Rigenerazione Urbana" - intervento di Valorizzazione dell'Alpe del Nevegal

NUOVO BACINO DI ACCUMULO IDRICO A CIELO APERTO IN LOCALITA' LA GRAVA CON FUNZIONE ANTINCENDIO BOSCHIVO, TURISTICO-RECREATIVO E PER L'EVENTUALE FUTURO INNEVAMENTO

Interventi finanziati dall'Unione Europea - Next GenerationEU - C.U.P.: I37B20001970006

AS BUILT

Codice	-	Titolo elaborato	RILIEVO OPERE REALIZZATE SU PLANIMETRIA CATASTALE
Scala	1:2000		
Revisione	0	Data	OTTOBRE 2025
		Descrizione	PRIMA EMISSIONE PROGETTO

ORDINE DEGLI INGEGNERI DELLA PROV. DI TRENTO
dott. ing. **ANDREA GOBBER**
ing. civile e ambientale, industriale e dell'informazione
ISCR. ALBO N° 2101 - Sezione A degli Ingegneri

Progettazione generale
MONPLAN INGEGNERIA
Via Fiume 7/A
38054 Primiero San Martino di C. (TN)
tel. 0461 92221 - info@monplan.it
dott. ing. Andrea Gobber

Progettazione geologica e geotecnica
GIORGIO GIACCHETTI
geologo
Via Saracà 45 - 32100 Belluno (BL)
tel. 0437 34995 - 371577146
giorgio.giacchetti@univis.it

Progettazione idraulica
GIORGIO GIACCHETTI
ingegnere
Via Saracà 45 - 32100 Belluno (BL)
tel. 0437 34995 - 371577146
giorgio.giacchetti@univis.it

COMUNE DI BELLUNO
AMBITO TECNICO E GOVERNO DEL TERRITORIO
AREA OPERE PUBBLICHE ED ESPROPRI
Piazza Castello, 124
32100 Belluno (BL)