


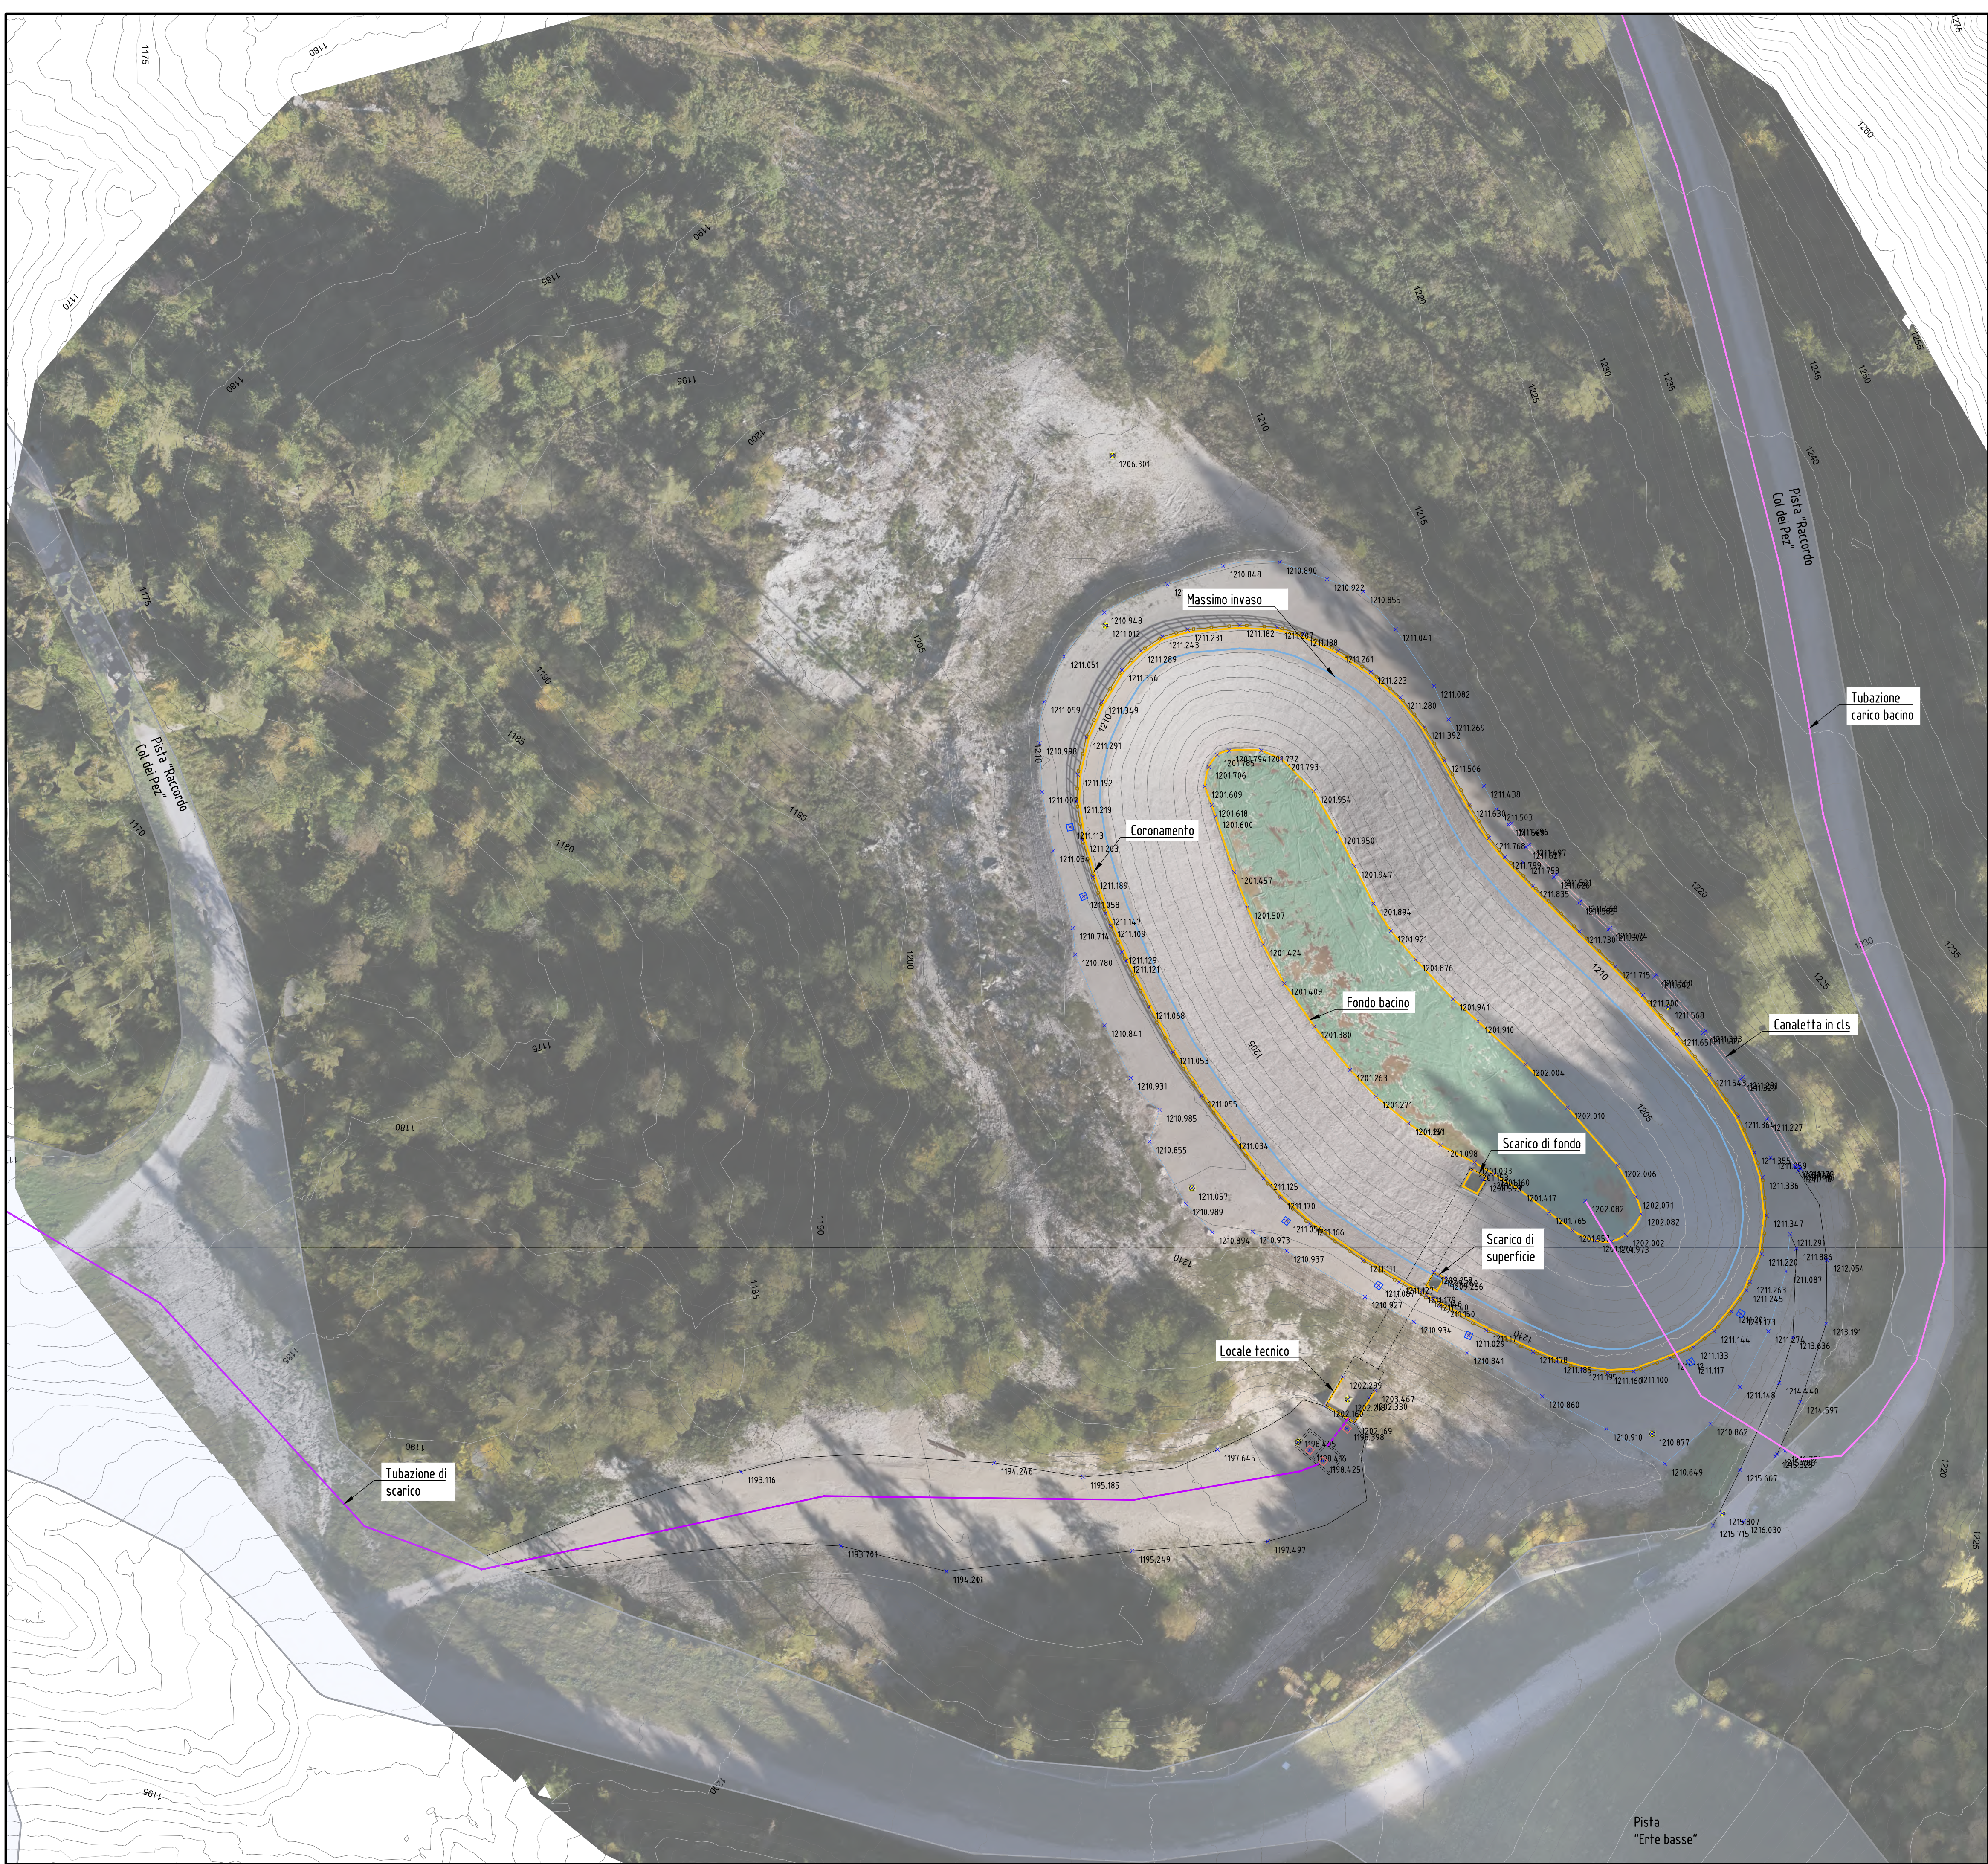

LEGENDA

Opere realizzate

Tubazione carico bacino

P1

Pozzetti di dissipazione

ALLEGATO 08

COMMITTENTE:

CODICE ELABORATO



03

PNRR – Missione 5, Componente 2, Investimento 2.1 "Rigenerazione Urbana" -
intervento di Valorizzazione dell'Alpe del Nevegal

NUOVO BACINO DI ACCUMULO IDRICO A CIELO
APERTO IN LOCALITA' LA GRAVA CON FUNZIONE
ANTINCENDIO BOSCHIVO, TURISTICO-RICREATIVO E
PER L'EVENTUALE FUTURO INNEVAMENTO

Interventi finanziati dall'Unione Europea - Next GenerationEU - C.U.P.: I37B20001970006

AS BUILT

Codice	-	Titolo elaborato	PLANIMETRIA AS BUILT SU ORTOFOTO
Scala	1:500		
Revisione	0	Data	Ottobre 2025
		Descrizione	PRIMA EMISSIONE PROGETTO

TIMBRI E FIRME PROGETTISTI

ORDINE DEGLI INGEGNERI
DELLA PROV. DI TRENTO
dott. ing. ANDREA GOBBER
ing. civile e ambientale, industriale e dell'informazione
ISCR. ALBO N° 2101 - Sezione A degli Ingegneri

TIMBRO E FIRMA COMMITTENTE

COMUNE DI BELLUNO
AMBITO TECNICO E GOVERNO DEL TERRITORIO
AREA OPERE PUBBLICHE ED ESPROPRI
Piazzo Castello, 124
32100 Belluno (BL)

Progettazione generale
MONPLAN INGEGNERIA
Viale Rover 7/A
38054 Primiero San Martino di C. (TN)
Tel 0467 762201 - info@monplan.it
dott. ing. Andrea Gobber

Progettazione
geologica e geotecnica
GIORGIO GIACCHETTI
geologo
Via Bonard, 45 - 32100 Belluno (BL)
Tel 0437 34995 - 3791577146
giorgio.giacchetti@unige.it

